ELEVATION COTE INTERIEURE PV2

ECHELLE : 1/25

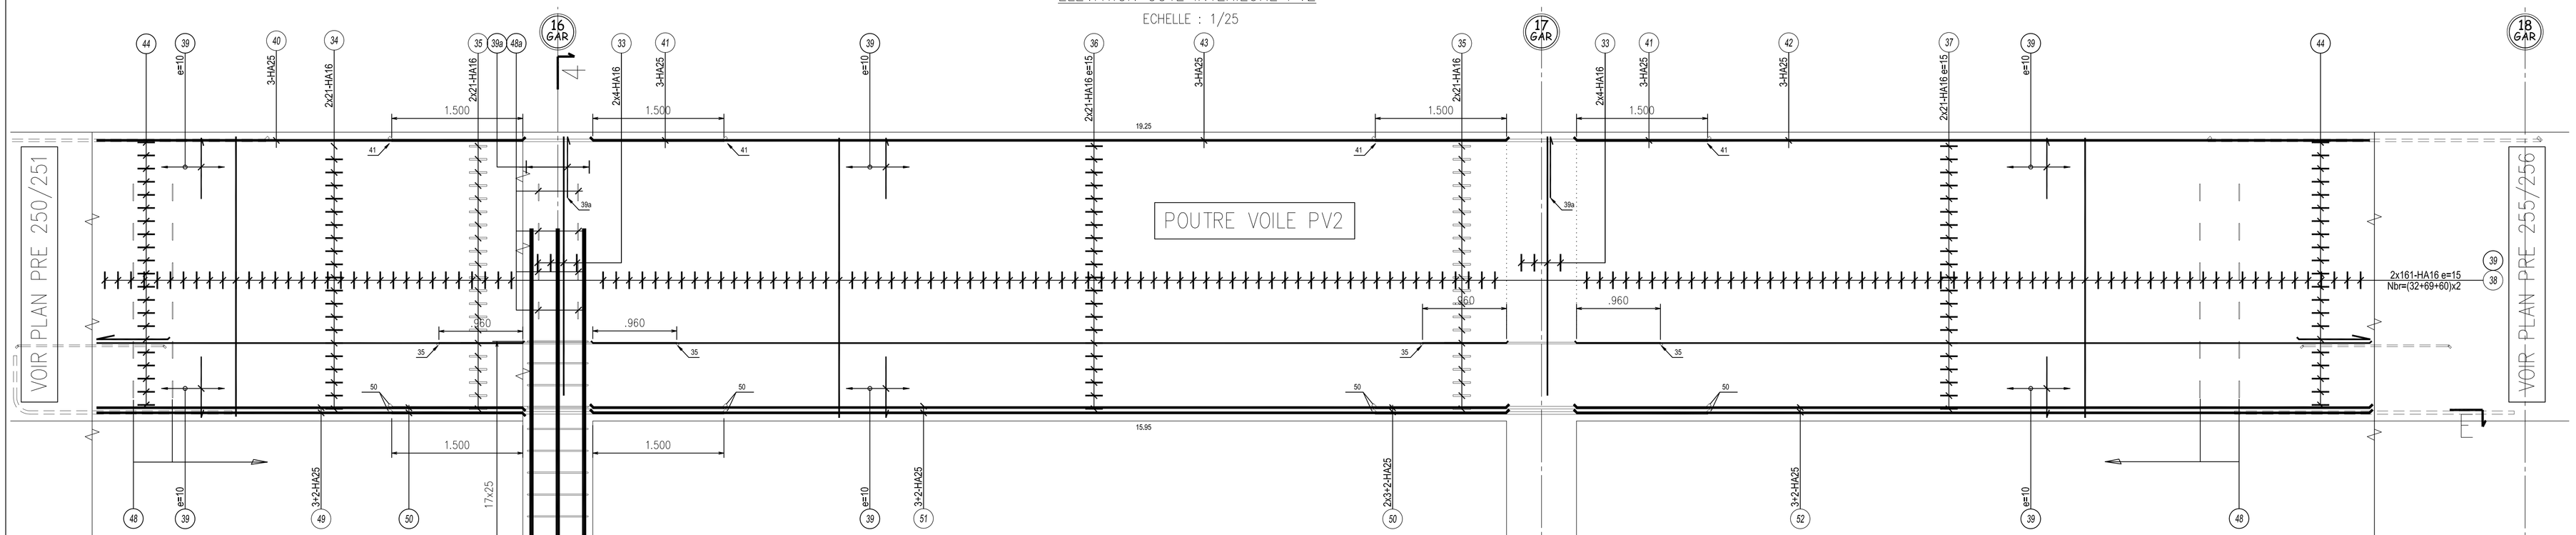

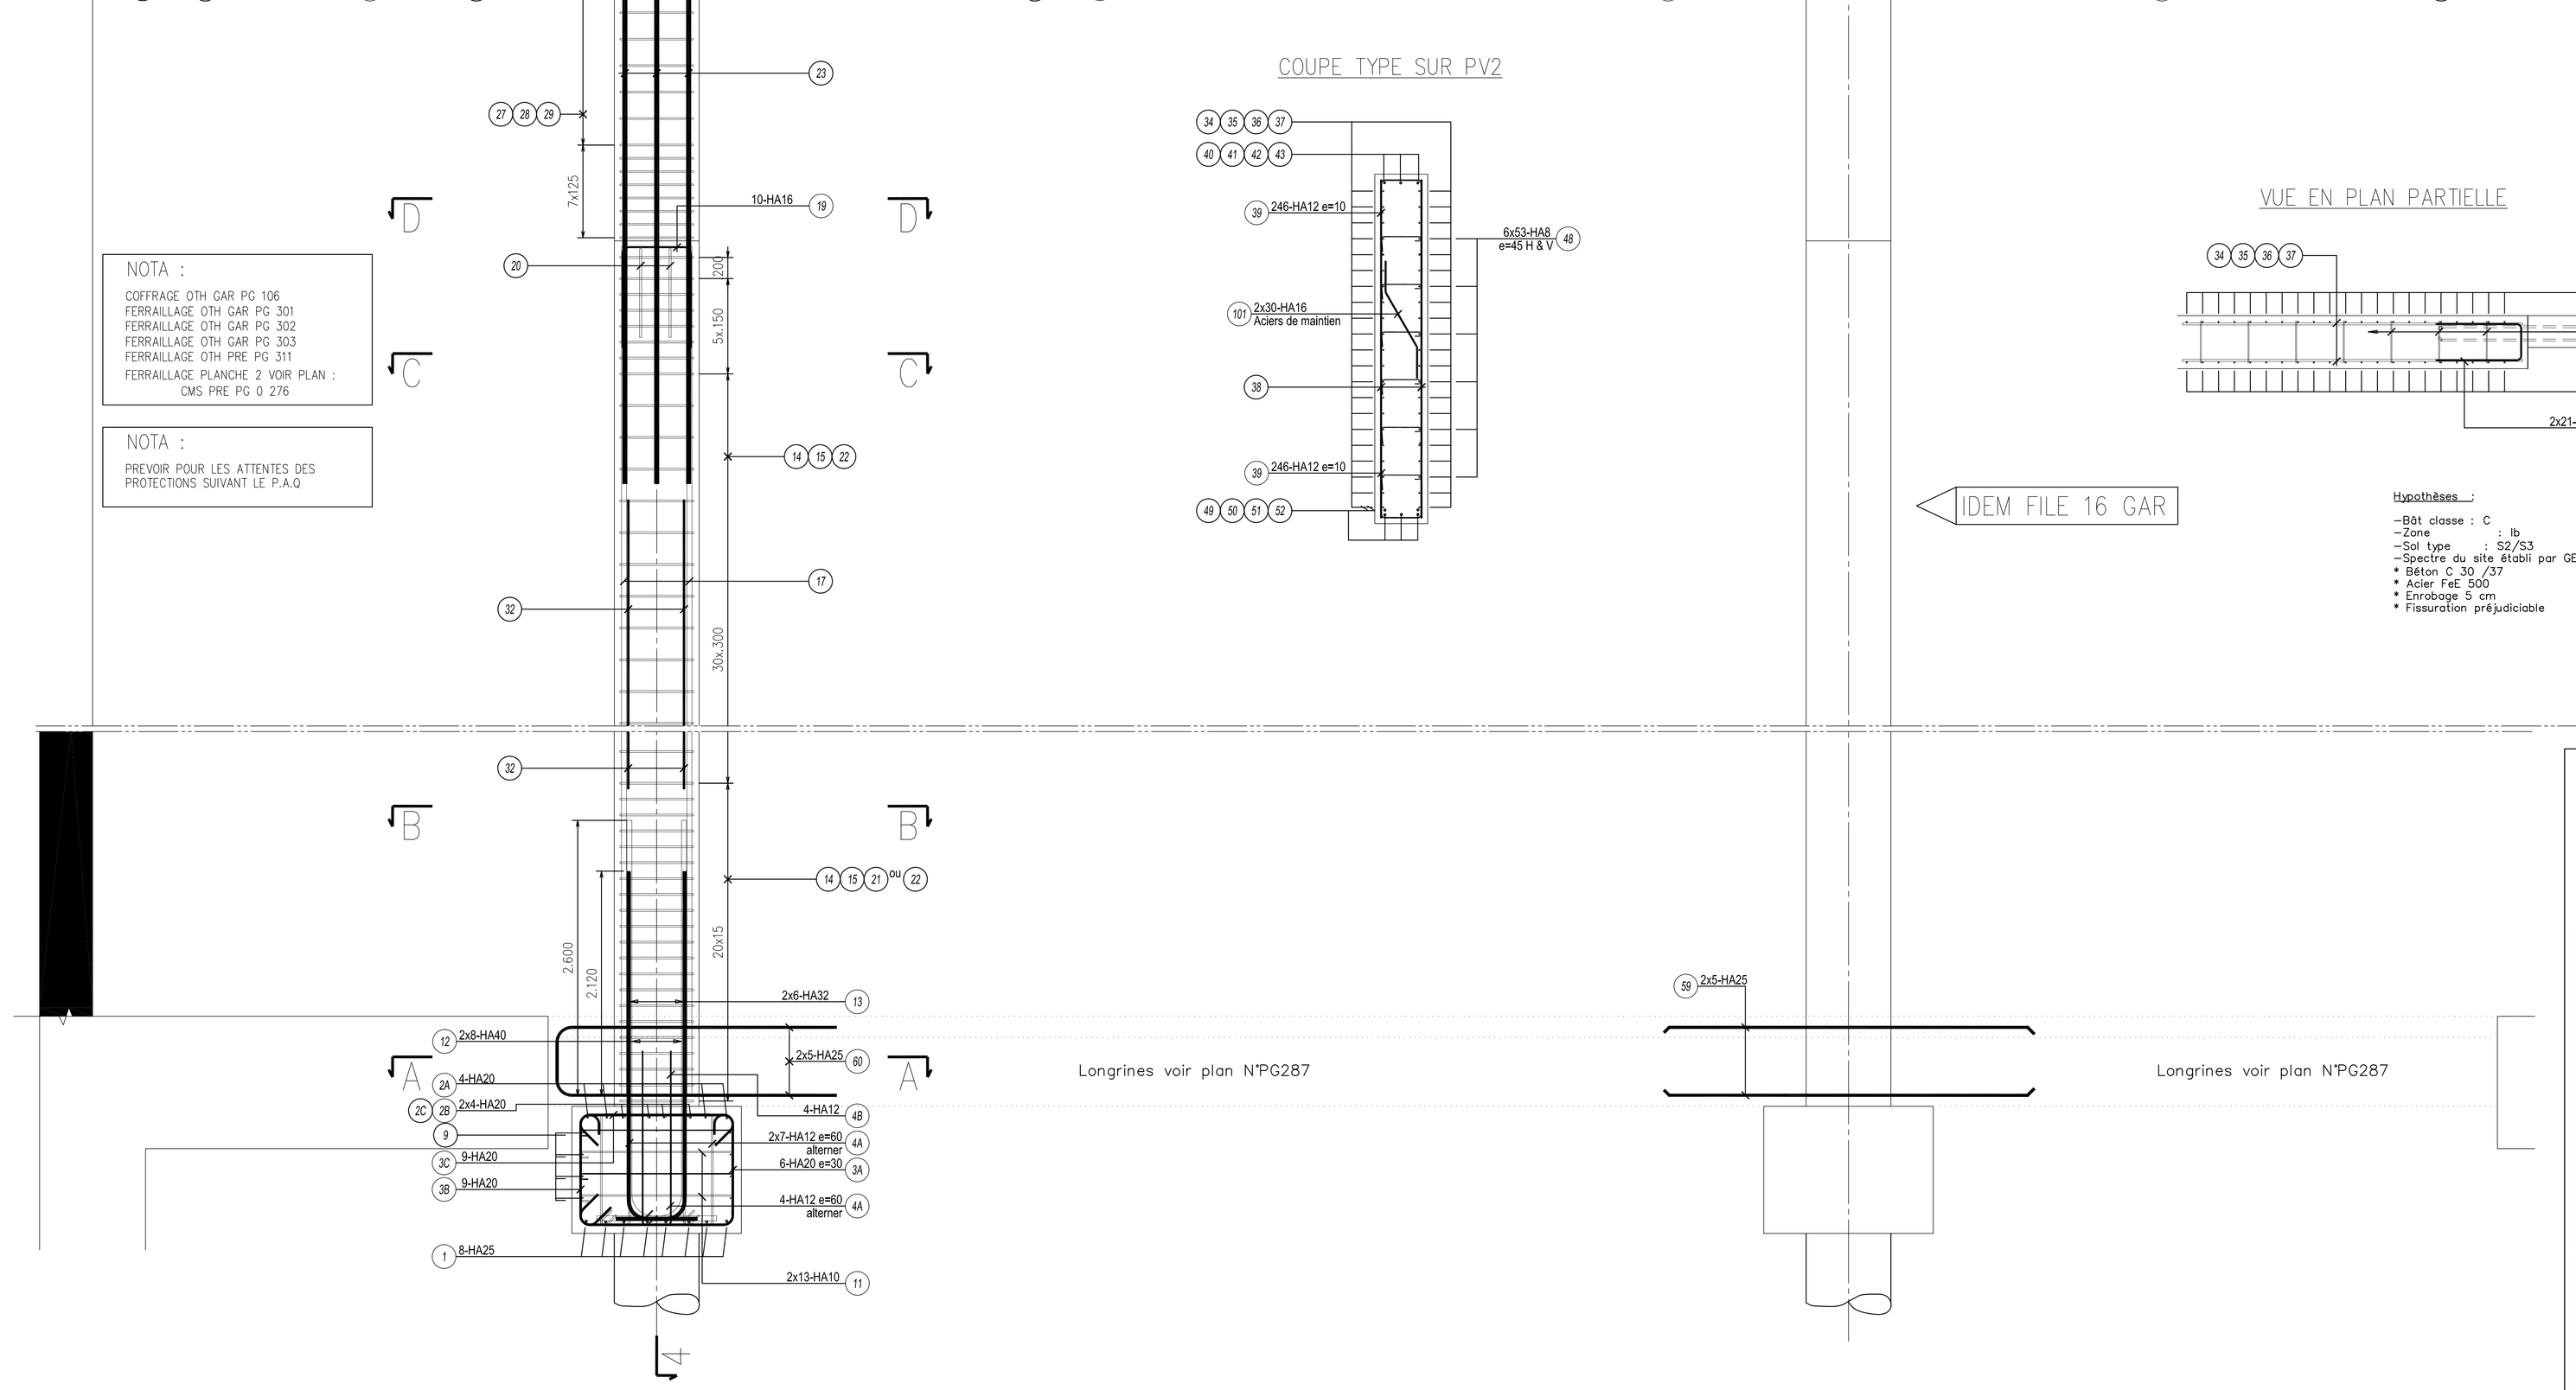

NOTA :

COFFRAGE OTH GAR PG 106
FERRAILLAGE OTH GAR PG 301
FERRAILLAGE OTH GAR PG 302
FERRAILLAGE OTH GAR PG 303
FERRAILLAGE OTH PRE PG 311
FERRAILLAGE PLANCHE 2 VOIR PLAN :
CMS PRE PG 0 276

NOTA :

PREVOIR POUR LES ATTENTES DES PROTECTIONS SUIVANT LE P.A.Q

COUPE TYPE SUR PV2

VUE EN PLAN PARTIELLE

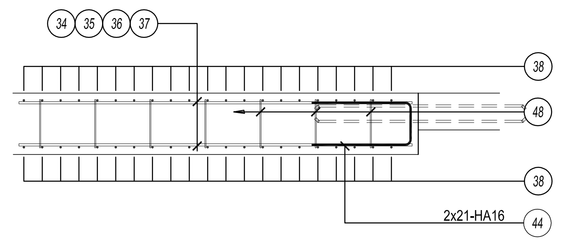

Hypothèses :

- Bât classe : C
- Zone : Ib
- Sol type : S2/S3
- Spectre du site établi par GEOTER Août 2006
  * Béton C 30 /37
  * Acier FeE 500
  * Enrobage 5 cm
  * Fissuration préjudiciable

Délégant
MARSEILLE PROVENCE METROPOLE
Les Docs Atrium 10.7
10, Place Joliette
13002 MARSEILLE

Assistant Technique
CABINET MERLIN
Bureau de Marseille
171, bis chemin de la Madrague
Bâtiment Acropolis
13002 MARSEILLE

Maître d'ouvrage délégataire
EVERE
Bureau de Marseille
1300, avenue Albert Einstein
34935 MONTPELLIER CEDEX 09
France

Assistant Maître d'ouvrage
URBASER ENVIRONNEMENT
Bureau de Marseille
171, bis chemin de la Madrague
Bâtiment Acropolis
13002 MARSEILLE

Architecte Mandataire
S'pace Architectes Associés
111, Rue Molière
94200 IVRY Sur SEINE
Tél. : 01.45.15.81.21
Fax : 01.45.15.61.11
spacemarseille@blueholding.com

Architecte Associé
Atelier d'Architecture Bruno Miranda
Atelier Architecture Bruno Miranda
11, Avenue de la Capelette
13010 MARSEILLE
Tél. : 04.91.78.84.96
Fax : 04.91.25.67.94
Atelier-miranda@wanadoo.fr

Assistant Technique au Maître d'Ouvrage
INGEVALOR
26, Chemin de la Forestière
69130 ECULLY
Tél. : 04.72.18.95.50
Fax : 04.72.18.94.43
ingevalor.ecully@ingevalor.com

Contrôle Technique et Coordination SPS
APAVE
8, Rue JJ Vermazz
ZAC Saumaty-Léon
BP 193
13322 MARSEILLE CEDEX 16
Tél. : 04.96.15.23.59
Fax : 04.96.15.23.96

Entreprise
CHANTIERS MODERNES SUD

Sous-traitant
VINCI CONSTRUCTION FRANCE
BUREAU D'ETUDES
111, Avenue de la Jarre - BP 146
13275 MARSEILLE CEDEX 09
Tel : 04.91.76.76.19 / Fax : 04.91.76.76.20

CENTRE DE TRAITEMENT MULTIFILIERES DE DECHETS MENAGERS AVEC VALORISATION ENERGETIQUE
PORT AUTONOME DE MARSEILLE / FOS-SUR-MER

VOILE PV2 & POTEAUX - FILE C GAR - 16 à 18
FERRAILLAGE - PLANCHE 1

±0.00 = 2.20NGF

Nom du fichier

Format	Echelle
A0	1/25 - 1/20

	Etabli par	Vérifié par	Approuvé par	Date	Objet de la révision
A	S.TOMASINA	A.FAUVELLE		06/12/07	Première diffusion
B	S.TOMASINA	E.LACAUX		24/01/08	Modif epaisseur PV2 plan OTH GAR 106
C	C.DILO	E.LACAUX		29/02/08	Suivant CRED 87+Mise à jour OTH
D	C.DILO	E.LACAUX		22/04/08	Ajout coupleur N°45
E	Y.C			06/05/08	Mise à jour tel que construit

Réf. Client

Emetteur	Discipline de détention d'application	Nature du document	Etat	Numéro chrono	Rév.
C M S	P R E	P G	0	2 7 5	E

Statut: TQC