


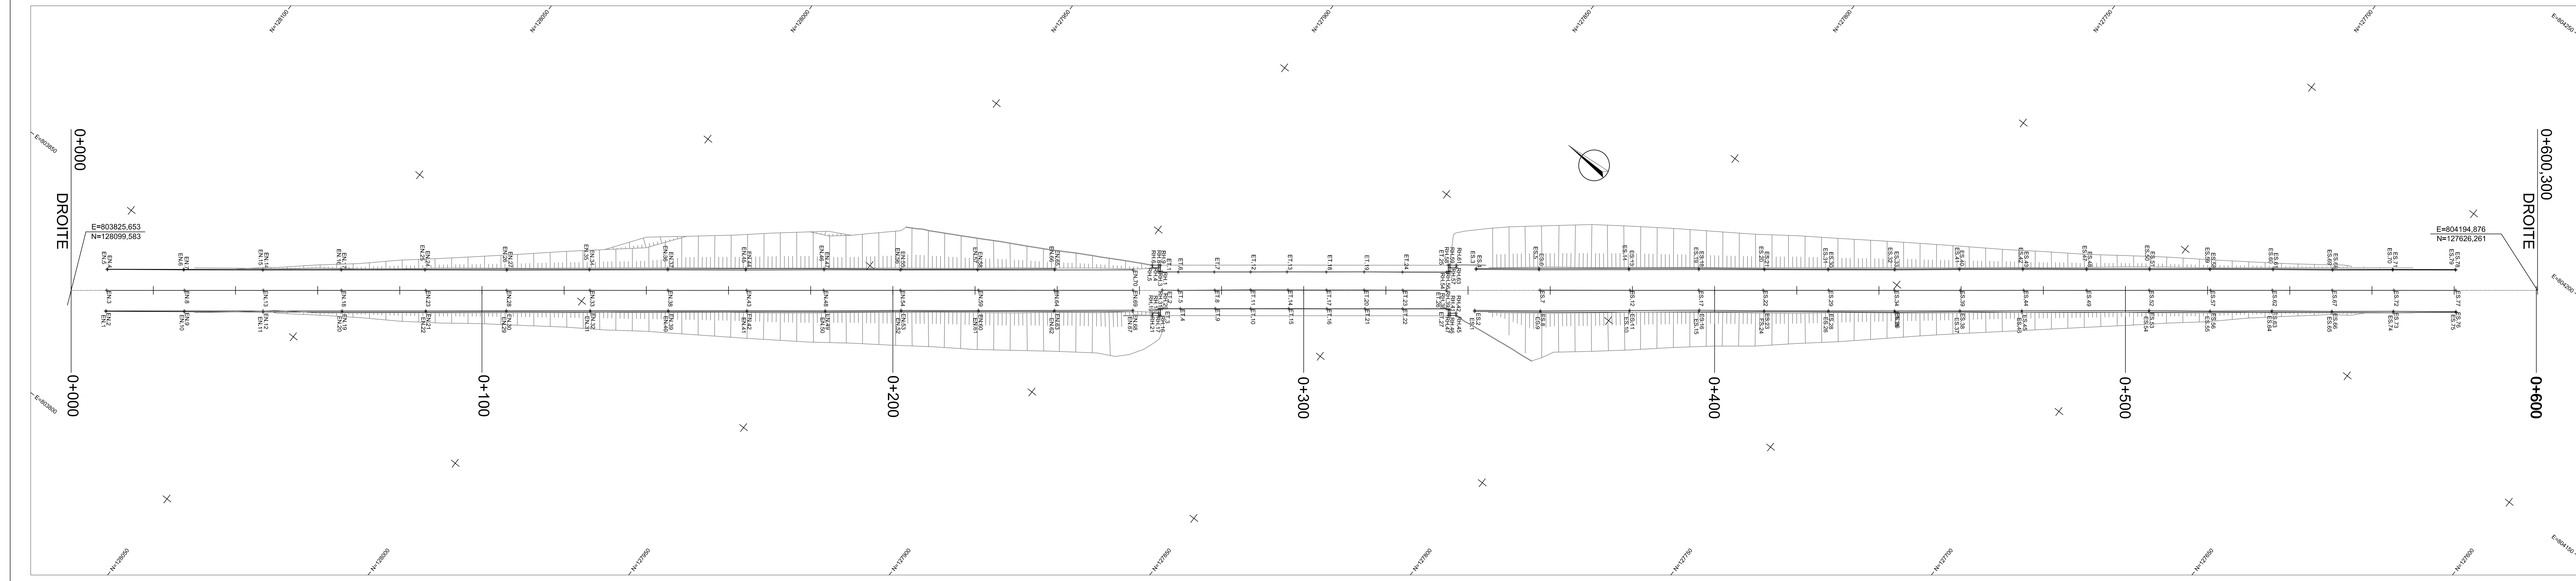

Enrobé rampe			
MATRICULE	X	Y	Z
ES.1	804031.713	127827.065	9.511
ES.2	804031.916	127827.219	9.551
ES.3	804040.186	127833.179	9.500
ES.4	804038.276	127833.083	9.570
ES.5	804049.602	127821.158	9.132
ES.6	804043.331	127820.946	9.144
ES.7	804045.563	127817.719	9.389
ES.8	804041.649	127814.542	9.236
ES.9	804041.388	127814.384	9.045
ES.10	804054.709	127797.259	8.571
ES.11	804052.951	127797.259	8.571
ES.12	804059.000	127800.435	8.987
ES.13	804062.840	127803.716	8.936
ES.14	804061.154	127803.935	8.510
ES.15	804065.165	127783.990	8.234
ES.16	804065.575	127784.138	8.442
ES.17	804069.265	127787.236	8.510
ES.18	804073.302	127790.312	8.428
ES.19	804073.153	127790.508	8.185
ES.20	804083.225	127777.899	7.740
ES.21	804083.117	127777.899	7.931
ES.22	804073.565	127774.899	8.050
ES.23	804075.176	127771.806	7.941
ES.24	804074.947	127711.485	7.759
ES.25	804084.569	127759.118	7.189
ES.26	804084.785	127759.296	7.386
ES.27	804089.721	127762.117	7.492
ES.28	804092.610	127765.444	7.380
ES.29	804092.779	127765.507	7.010
ES.30	804105.735	127765.507	6.520
ES.31	804102.553	127762.670	6.741
ES.32	804094.588	127749.884	6.886
ES.33	804094.453	127746.304	6.493
ES.34	804104.261	127733.807	5.981
ES.35	804104.445	127734.058	6.122
ES.36	804112.305	127740.321	6.097
ES.37	804112.484	127740.464	5.912
ES.38	804112.458	127728.288	5.268
ES.39	804121.807	127728.167	5.458
ES.40	804121.807	127728.167	5.458
ES.41	804113.733	127722.167	5.521
ES.42	804113.446	127721.839	5.252
ES.43	804113.446	127716.140	4.992
ES.44	804131.334	127715.804	4.865
ES.45	804121.807	127712.619	4.979
ES.46	804140.850	127703.975	4.074
ES.47	804140.789	127703.787	4.266
ES.48	804136.751	127662.536	3.186
ES.49	804132.853	127667.791	4.305
ES.50	804132.562	127667.354	4.053
ES.51	804141.880	127668.348	3.646
ES.52	804141.869	127668.004	3.744
ES.53	804145.914	127669.026	3.803
ES.54	804149.840	127662.225	3.713
ES.55	804149.367	127662.400	3.538
ES.56	804156.431	127660.257	3.023
ES.57	804159.247	127660.140	3.198
ES.58	804155.170	127657.306	2.829
ES.59	804159.189	127654.432	3.111
ES.60	804159.877	127674.048	2.983
ES.61	804159.851	127662.388	2.983
ES.62	804160.035	127662.602	2.828
ES.63	804164.135	127665.669	2.552
ES.64	804168.070	127668.004	2.515
ES.65	804168.218	127668.774	2.632
ES.66	804177.237	127667.138	2.441
ES.67	804177.094	127667.136	2.550
ES.68	804168.270	127660.889	3.333
ES.69	804173.368	127663.834	2.856
ES.70	804168.270	127660.889	3.333
ES.71	804168.990	127650.628	2.482
ES.72	804173.443	127650.603	2.482
ES.73	804178.552	127638.746	2.436
ES.74	804182.621	127641.971	2.530
ES.75	804186.498	127645.028	2.454
ES.76	804186.585	127645.128	2.376

Enrobé tablier			
MATRICULE	X	Y	Z
ET.1	803992.510	127892.932	9.688
ET.2	803999.021	127890.217	9.754
ET.3	803985.453	127897.463	9.660
ET.4	803988.168	127893.968	9.700
ET.5	803981.556	127897.096	9.630
ET.6	803984.887	127899.866	9.724
ET.7	803986.891	127895.131	9.804
ET.8	804000.294	127892.933	9.794
ET.9	803993.406	127877.267	9.771
ET.10	803985.004	127870.476	9.800
ET.11	804002.090	127873.269	9.819
ET.12	804005.741	127875.968	9.810
ET.13	804011.207	127868.695	9.839
ET.14	804007.868	127866.102	9.898
ET.15	804004.411	127863.176	9.807
ET.16	804010.093	127865.513	9.814
ET.17	804013.636	127866.693	9.829
ET.18	804017.068	127867.445	9.849
ET.19	804022.751	127854.182	9.830
ET.20	804019.281	127851.480	9.935
ET.21	804015.788	127846.508	9.809
ET.22	804021.436	127841.268	9.744
ET.23	804025.008	127844.039	9.889
ET.24	804028.438	127846.802	9.774
ET.25	804035.023	127836.337	9.662
ET.26	804031.525	127835.642	9.776
ET.27	804027.587	127832.909	9.683

Délegant
MARSEILLE PROVENCE
METROPOLE
Les Ducs Atalum 10.7
10, Place Joliette
13002 MARSEILLE

Assistent Technique
CABINET MERLIN
Bureau de Marseille
171, bis chemin de la Madrague
Bâtiment Acropole
13002 MARSEILLE

Maître d'ouvrage délégataire
EveRe
Bureau de Marseille
1300, avenue Albert Einstein
34935 MONTPELLIER CEDEX 09
France

Assistent Maître d'ouvrage
urbaser environnement
Bureau de Marseille
171, bis chemin de la Madrague
Bâtiment Acropole
13002 MARSEILLE

Architecte Mandataire
s'pace architectes associés
11, Rue Molière
94200 IVRY Sur SEINE
Tél. : 01.45.15.81.21
Fax : 01.45.15.61.11
spacemarseille@blueholding.com

Architecte Associé
Atelier Architecture Bruno Miranda
architecte D.P.L.G. - urbaniste D.L.G.D.
Atelier Architecture Bruno Miranda
11, Avenue de la Capelette
13010 MARSEILLE
Tél. : 04.91.78.84.94
Fax : 04.91.25.67.94
Atelier-miranda@wanadoo.fr

Assistent Technique au Maître d'Ouvrage
INGEVALOR
26, Chemin de la Forestière
69130 ECULLY
Tél. : 04.72.18.95.50
Fax : 04.72.18.94.43
ingevalor.ecully@ingevalor.com

Contrôle Technique et Coordination SPS
APAVE
8, Rue JJ Vermaaz
ZAC Saumathy-Léon
BP 193
13322 MARSEILLE CEDEX 16
Tél. : 04.96.15.23.59
Fax : 04.96.15.23.96

Entreprise
urbaser environnement
URBASER ENVIRONNEMENT
Route du qual minéralier
Zone Caban Sur
13270 FOS SUR MER
Tél. : 04.42.02.34.62
Fax : 04.42.02.34.94

Entreprise Sous-traitant
apave

**CENTRE DE TRAITEMENT MULTIFILIERES DE DECHETS MENAGERS
AVEC VALORISATION ENERGETIQUE
PORT AUTONOME DE MARSEILLE / FOS-SUR-MER**

**VUE EN PLAN - COUPE
RECOLEMENT ENROBE**

Nom du fichier
URB PON PG 0 007 AAdv
Format
-
Echelle
1/500

TQC

Ref. Client
U R B
Emetteur
P O N
Niveau de validation
d'approbation
P G
Niveau de validation
document
0
Etat
0 0 7
Nombre chrono
A
Rev.
DOE

Statut