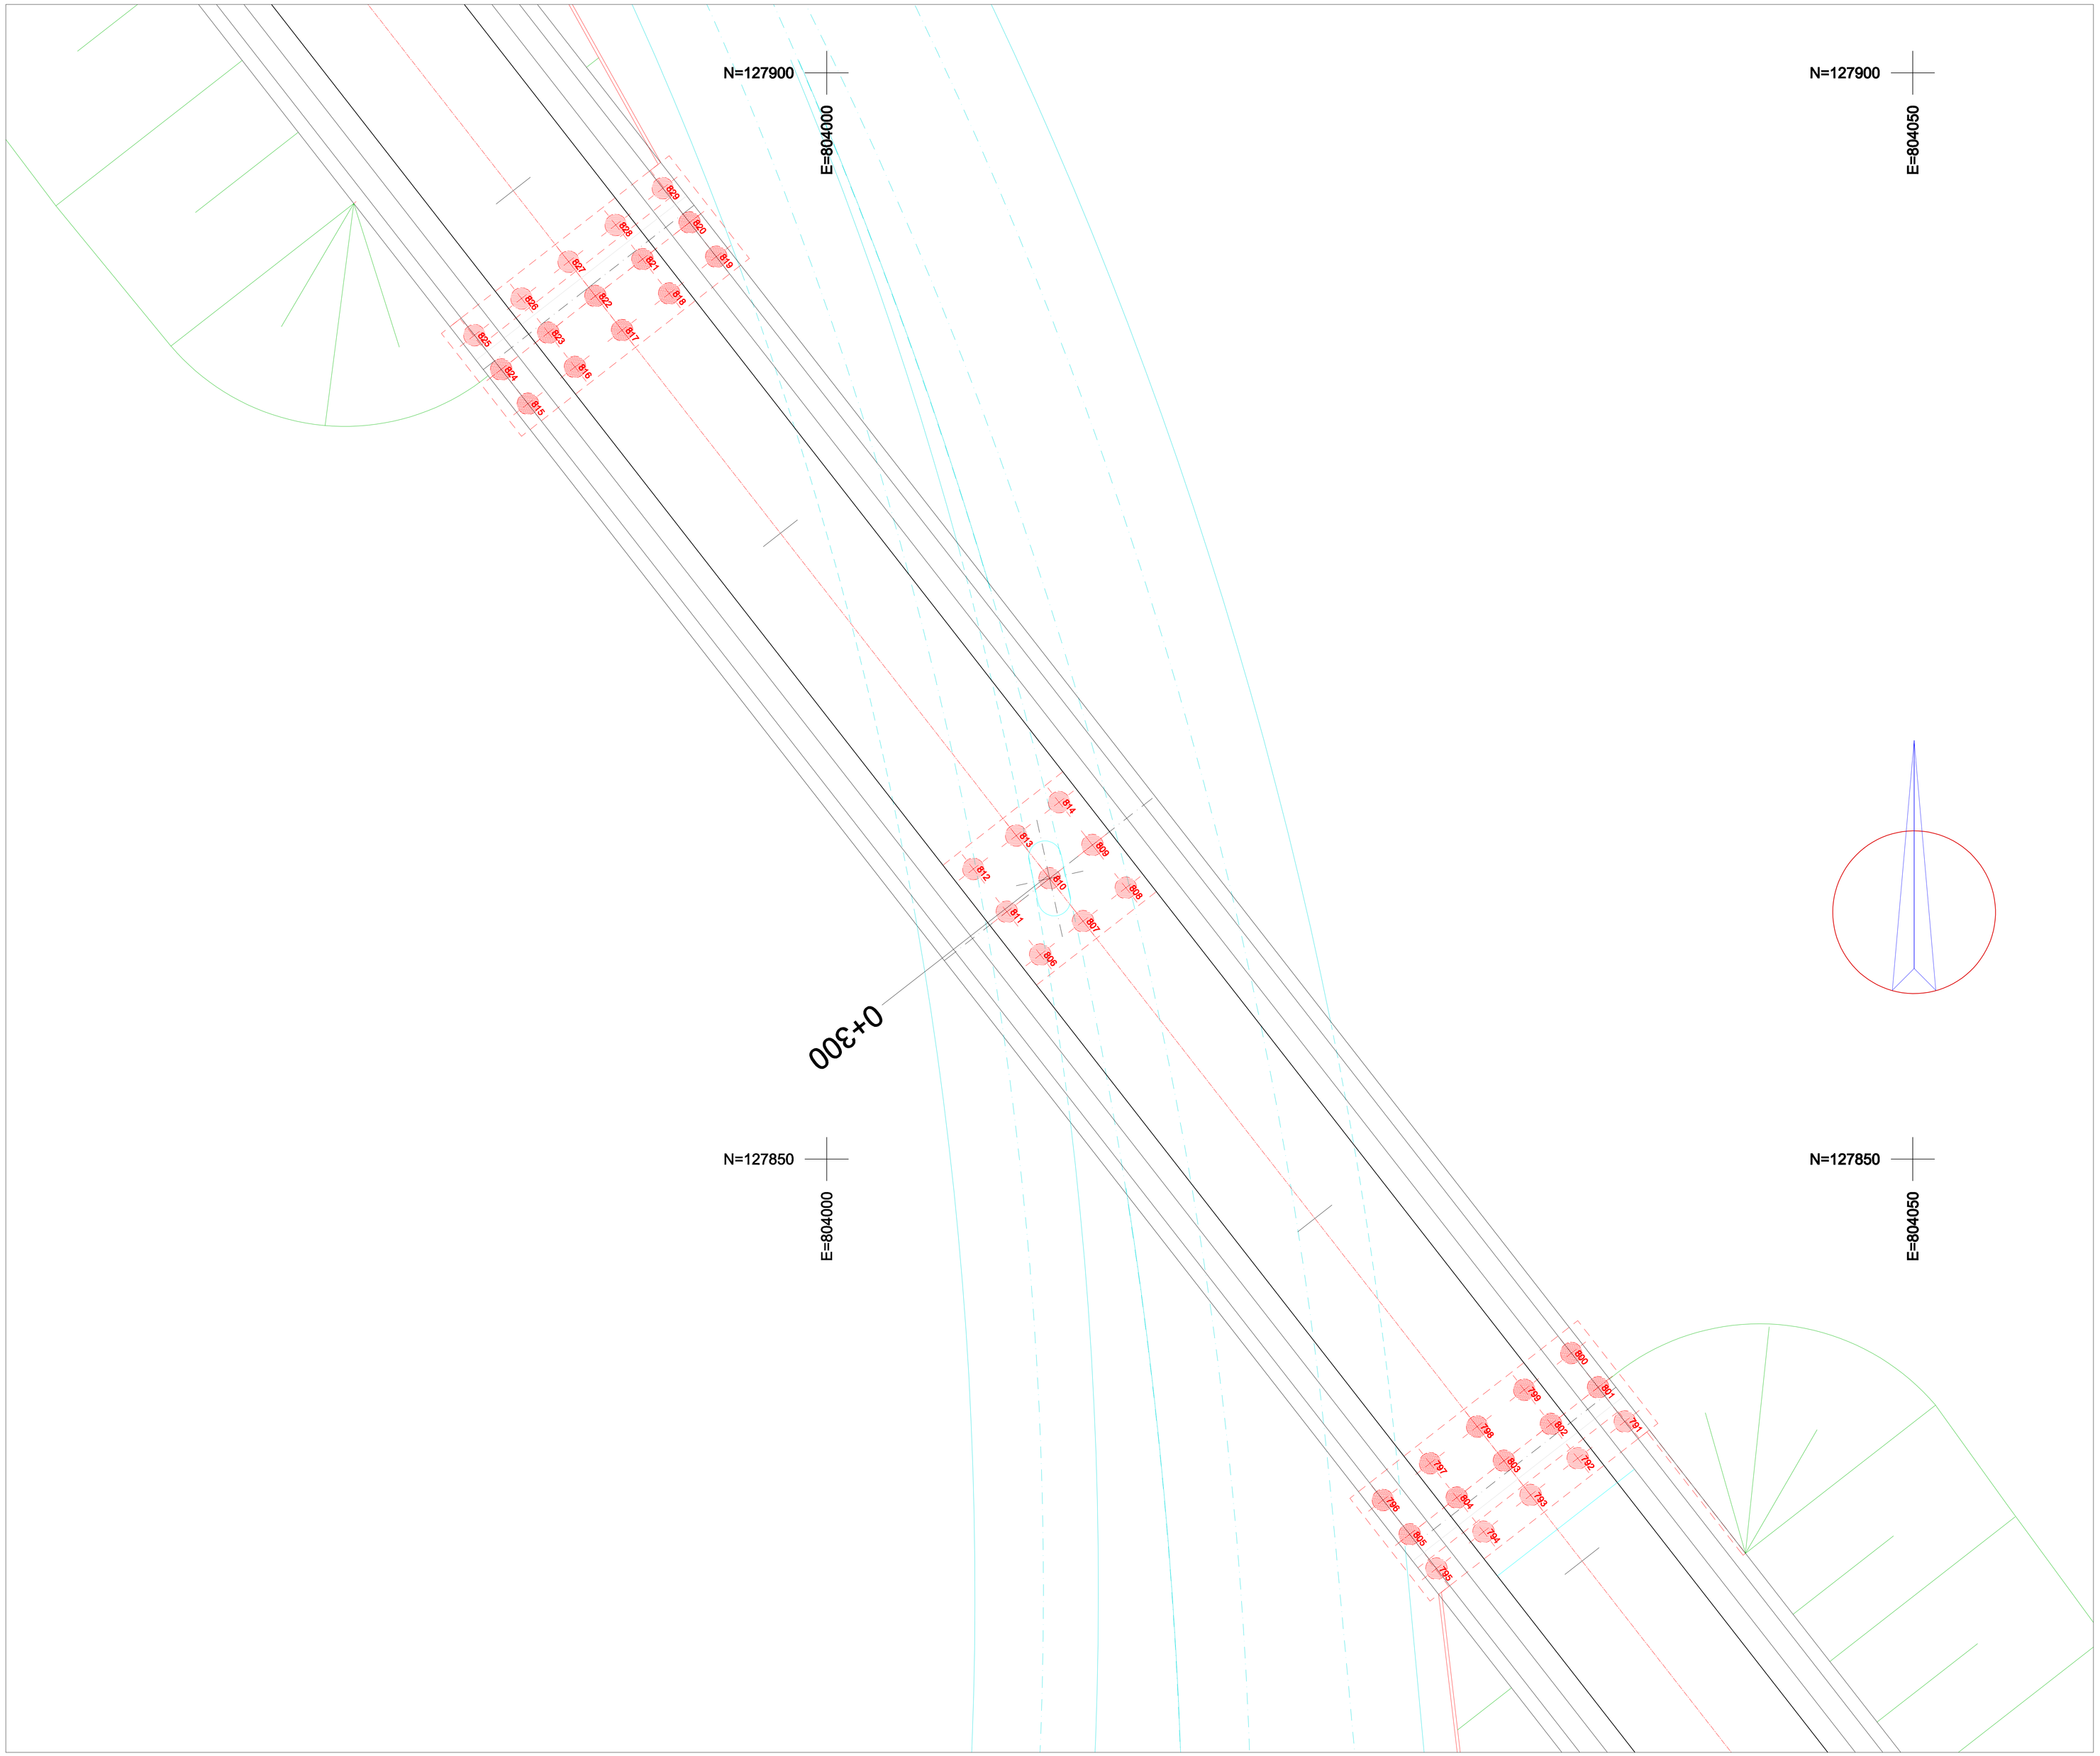

MATRICULE	X	Y	Z
791	804036.743	127837.915	0.016
792	804034.574	127836.224	0.008
793	804032.406	127834.532	-0.000
794	804030.238	127832.841	-0.008
795	804028.069	127831.149	-0.016
796	804025.609	127834.303	-0.016
797	804027.777	127835.995	-0.008
798	804029.946	127837.686	-0.000
799	804032.114	127839.377	0.008
800	804034.282	127841.069	0.016
801	804035.512	127839.492	0.016
802	804033.344	127837.801	0.008
803	804031.176	127836.109	-0.000
804	804029.008	127834.418	-0.008
805	804026.839	127832.726	-0.016
806	804009.830	127859.408	-0.007
807	804011.801	127860.946	-0.000
808	804013.773	127862.484	0.007
809	804012.235	127864.455	0.007
810	804010.264	127862.917	-0.000
811	804008.293	127861.380	-0.007
812	804006.755	127863.351	-0.007
813	804008.726	127864.888	-0.000
814	804010.697	127866.426	0.007
815	803986.245	127884.766	-0.016
816	803988.413	127886.457	-0.008
817	803990.582	127888.149	-0.000
818	803992.750	127889.840	0.008
819	803994.918	127891.531	0.016
820	803993.688	127893.108	0.016
821	803991.520	127891.417	0.008
822	803989.352	127889.726	-0.000
823	803967.183	127888.034	-0.008
824	803965.015	127886.343	-0.016
825	803963.785	127887.920	-0.016
826	803965.953	127889.611	-0.008
827	803988.121	127891.303	-0.000
828	803990.290	127892.994	0.008
829	803992.458	127894.685	0.016

Délégant
MARSEILLE PROVENCE METROPOLE
Les Docs Airlum 10.7
10, Place Jullette
13002 MARSEILLE

Assistant Technique
CABINET MERLIN
Bureau de Marseille
171, bis chemin de la Madrague
Bâtiment Acropolis
13002 MARSEILLE

Maître d'ouvrage délégataire
EVERE
Bureau de Marseille
1300, avenue Albert Einstein
34935 MONTPELLIER CEDEX 09
France

Assistant Maître d'ouvrage
URBASER ENVIRONNEMENT
Bureau de Marseille
171, bis chemin de la Madrague
Bâtiment Acropolis
13002 MARSEILLE

Architecte Mandataire
S'pace Architectes Associés
111, Rue Molière
94200 IVRY Sur SEINE
Tél. : 01.45.15.61.21
Fax : 01.45.15.61.11
spacemarseille@blueholding.com

Architecte Associé
Atelier d'Architecture Bruno Miranda
Atelier Architecture Bruno Miranda
11, Avenue de la Capelette
13010 MARSEILLE
Tél. : 04.91.78.84.98
Fax : 04.91.25.67.94
Atelier-miranda@wanadoo.fr

Assistant Technique au Maître d'Ouvrage
INGEVALOR
26, Chemin de la Forestière
69130 ECULLY
Tél. : 04.72.18.66.80
Fax : 04.72.18.94.43
Ingevalor.ecully@ingevalor.com

Contrôle Technique et Coordination SPS
APAVE
8, Rue JJ Vernazz
ZAC Saumaty-Léon
BP 193
13322 MARSEILLE CEDEX 16
Tél. : 04.96.15.23.59
Fax : 04.96.15.23.96

Entreprise
URBASER ENVIRONNEMENT
ZI FOS SUR MER
Route du quai minéralier
Zone Caban Sud
13270 FOS SUR MER
Tél. : 04.42.02.34.62
Fax : 04.42.02.34.94

Entreprise
Sous-traitant

CENTRE DE TRAITEMENT MULTIFILIERES DE DECHETS MENAGERS AVEC VALORISATION ENERGETIQUE PORT AUTONOME DE MARSEILLE / FOS-SUR-MER

VUE EN PLAN - COUPE
RECOLEMENT PIEUX

Nom du fichier: URB PON PG 0 004 A.dwg
Format: A0
Echelle: 1/100

	Etabli par	Vérifié par	Approuvé par	Date	Objet de la révision
A	Y.E.M	G.Y	G.V	13-08-09	Emission initiale

TQC

Réf. Client: U R B | P O N (Numéro de tâche / Chapitre) | P G (Sous-tâche / Sous-chapitre) | 0 (Nivo) | 0 0 4 (Numéro séries) | A (Rev.)

Statut: DOE